


NOUVEAU HÔPITAL DE BEZIERS

MAÎTRISE D'ŒUVRE: MAIRIE DE BEZIERS
 ARCHITECTES: S.C.O. COCHET / ANGLADE
 BUREAU DE COORDONATEUR: S.C.O. COCHET / ANGLADE
 PROJET: HÔPITAL DE BEZIERS

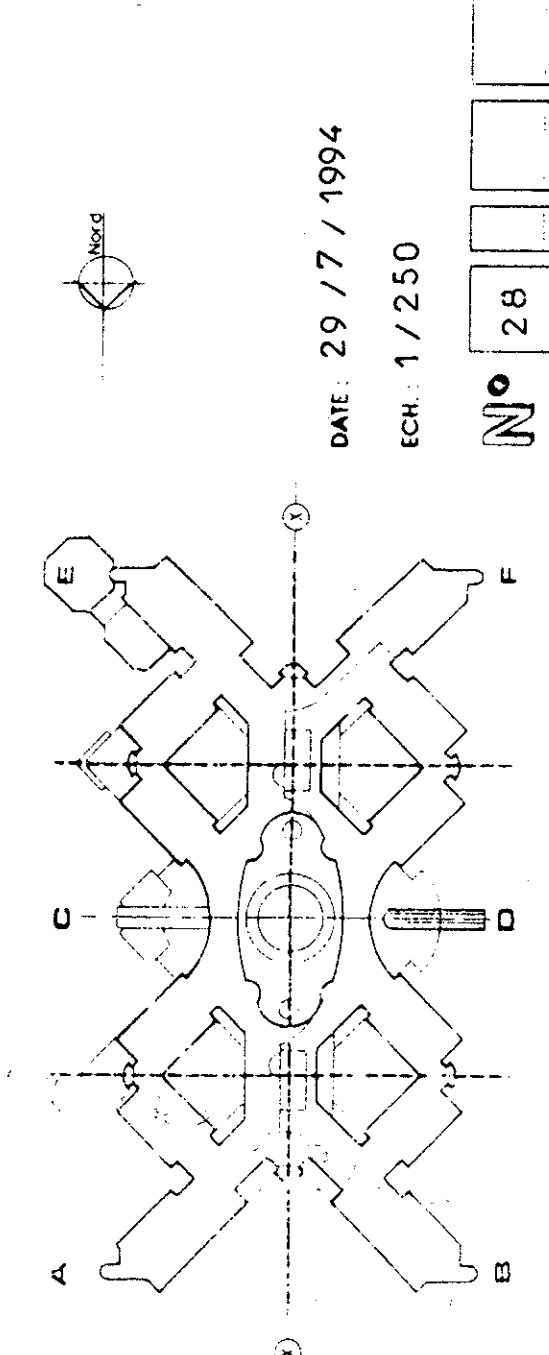

DATE: 29.07.1994
 ÉCHELLE: 1/250
 N° 28

PLAN DE RECOULEMENT
 RESEAUX - EAU POTABLE - B.I.A
 INCENDIE - GAZ

BRAULT
 T.P.
 67.49.02.82

NOM	PRENOM	DATE
