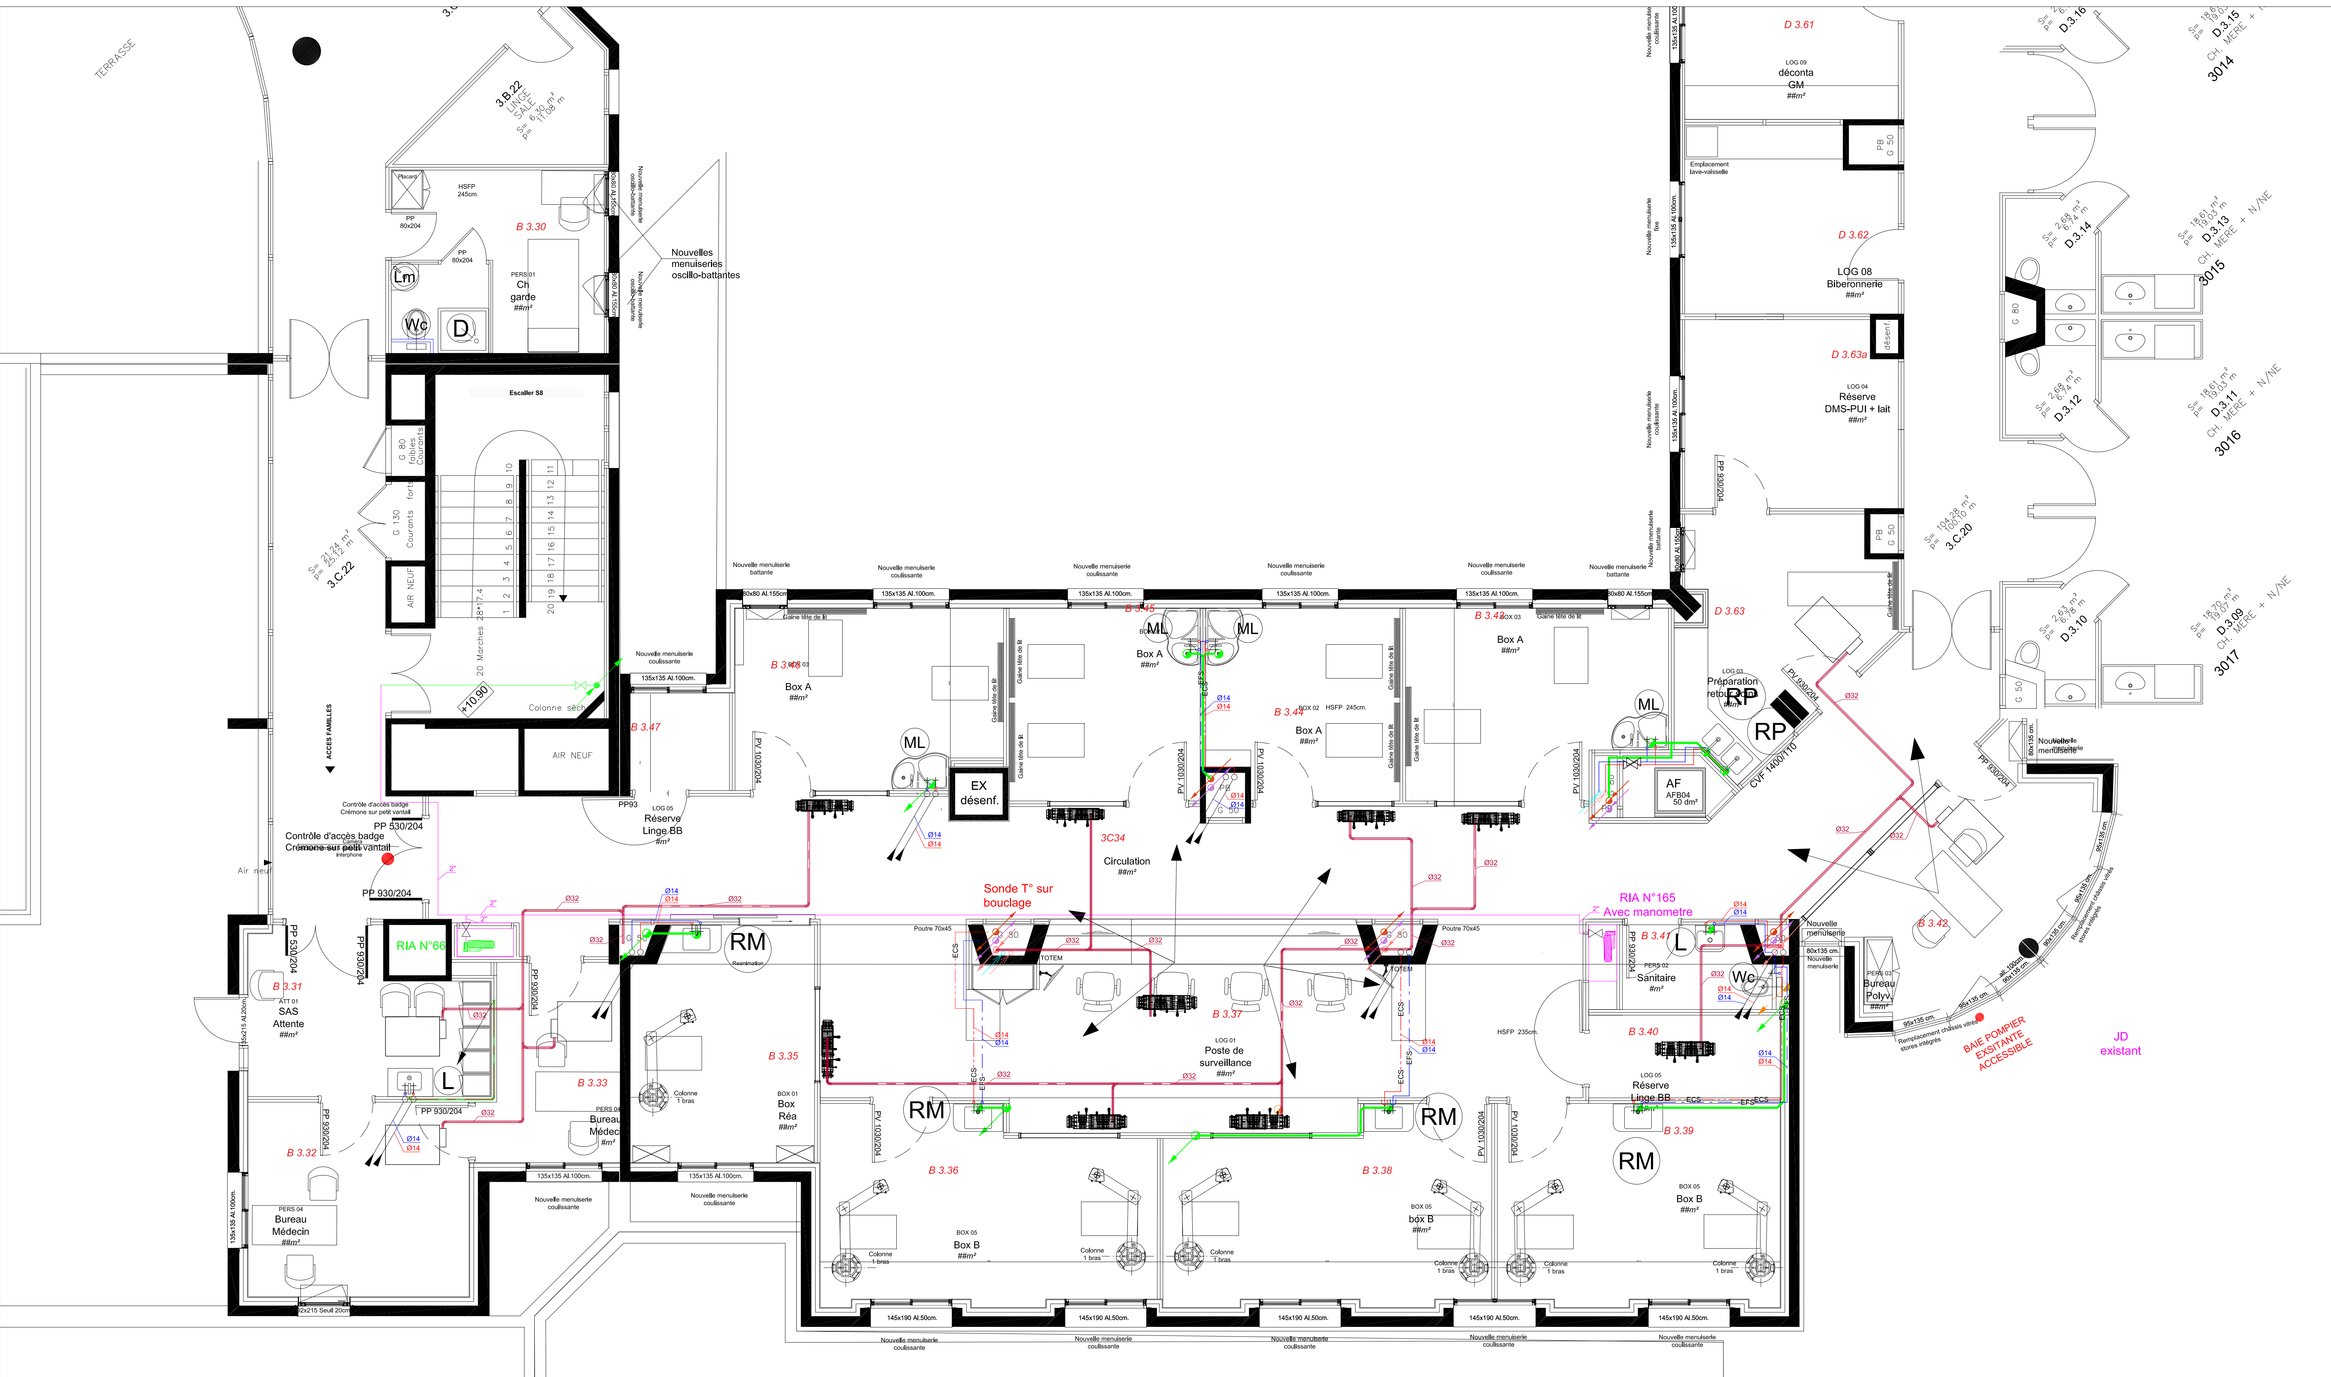

Légende:

Plomberie

- EFS — Eau froide sanitaire - tube cuivre
- ECS — Eau chaude sanitaire - tube cuivre
- Réseau RIA - Acier galva - Tout en DN 40

Evacuations

- Eaux usées - PVC M1 NF
- Eaux vannes - PVC M1 NF
- Condensats - PVC M1 NF - Tout en ø32

Appareils sanitaires

- (L) Lavabo PMR - VITRA PMR Robinetterie: PRESTO NEO 68401 (Alim Ef-Ecs ø12/14 + CLAPET EA)
- (Wc) WC suspendu - Bâti-support: CONCEPT Autoportant BS 31 2201 11 (Alim Ef ø12/14) Cuvette: JACOB DELAFON BRIVE E4345 - Abattant: BRIVE E4359G Barre de relèvement - AKW 01263
- (RM) Robinetterie - PRESTO 712 + bec PRESTO Mural (Alim Ef-Ecs ø12/14)
- (RM) Robinetterie - PRESTO 712 + bec PRESTO Mural (Alim Ef-Ecs ø12/14)
- (RP) Robinetterie - PRESTO 712 + bec PRESTO sur plage (Alim Ef-Ecs ø12/14)
- (ML) Meuble à langer: LOXOS BETAMAT (Alim Ef-Ecs ø12/14)

CENTRE HOSPITALIER BÉZIERS

MAITRE D'OUVRAGE:
CENTRE HOSPITALIER DE BEZIERS
2, Rue Valentin Haüy
BP 740
34 525 BEZIERS CEDEX

Restructuration en vue de le création de la maternité IIB

Architecte mandataire	BET Fluides : EREN INGENIERIE	Entreprise responsable des travaux
TLR ARCHITECTURE & ASSOCIES 13, Roger Mirassou 33 800 BORDEAUX	1950, Avenue du Maréchal Juin CS 93051 30 908 NÎMES Cédex 2	THERMATIC 50 Rue de la Prade 12 850 ONET LE CHATEAU tel: 05 65 67 14 31
Architecte associé		
IMAGO ARCHITECTURE 61, Rue des Tilleuls 30 900 NÎMES	Bureau de contrôle : APAVE SUD EUROPE 3, Avenue de l'Occitanie 34 760 BOUJAN SUR LIBRON	Coordonnateur SPS : ELYFEC SPS 4, Rue de la Mégisserie 12 100 MILLAU
O.P.C		
CRX SUD 193, Rue du Faubourg Bonnefoy 31 500 TOULOUSE		

LOT 8: PLOMBERIE - SANITAIRE - CVC

THERMATIC

Plan des ouvrages exécutés PBS

PHASE	DATE 1ère émission	ECHELLE	N° PLAN	INDICE
DOE	13/11/2020	1/50°	TH-DOE-101	-

Ind	Date	Note de révision	Etabli par	Vérifié par
-	13/11/2020	Première émission DOE	NCN	MGA